

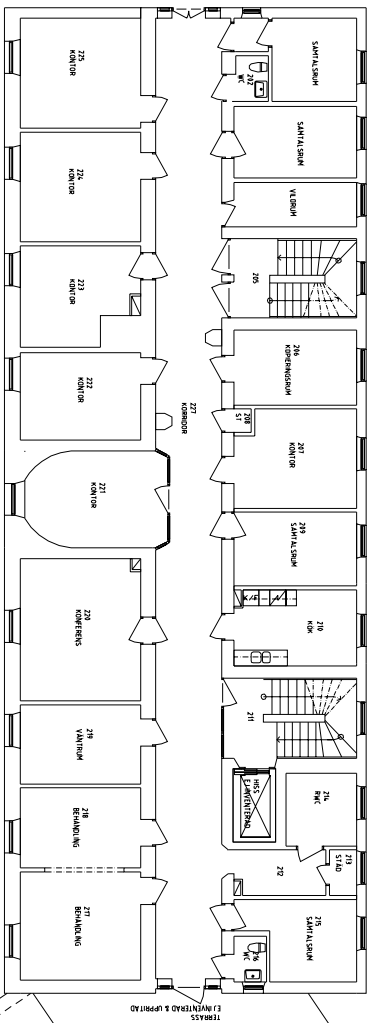


PLAN VÄNINGSPLAN 1TR

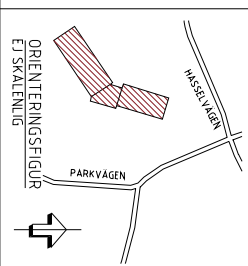

RITNINGEN BYGGER PÅ ÄLDRE RITNINGAR OCH
PÅ EN INVENTERING AV BEFINTLIG BYGGNAD.
ÄNDRINGAR KAN FÖREKOMMA.

METER (Skala 1:200 A3)

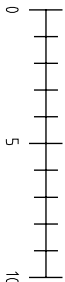

REF	AVT	ANORDNING	MAST	SKALA	DATUM
RELATIONSHANDLING					



Hällsbergs Bostadsförelse

HASELBACKEN 1

PROJEKTERINGSGÄMANG

UPPGIFTS NR 11007869

PRIS AV C ASKLING

DATE 2020-01-30

ÖVERSIKT PLAN 2 VÄNINGSPLAN 1TR

SKALA 1:200 A3