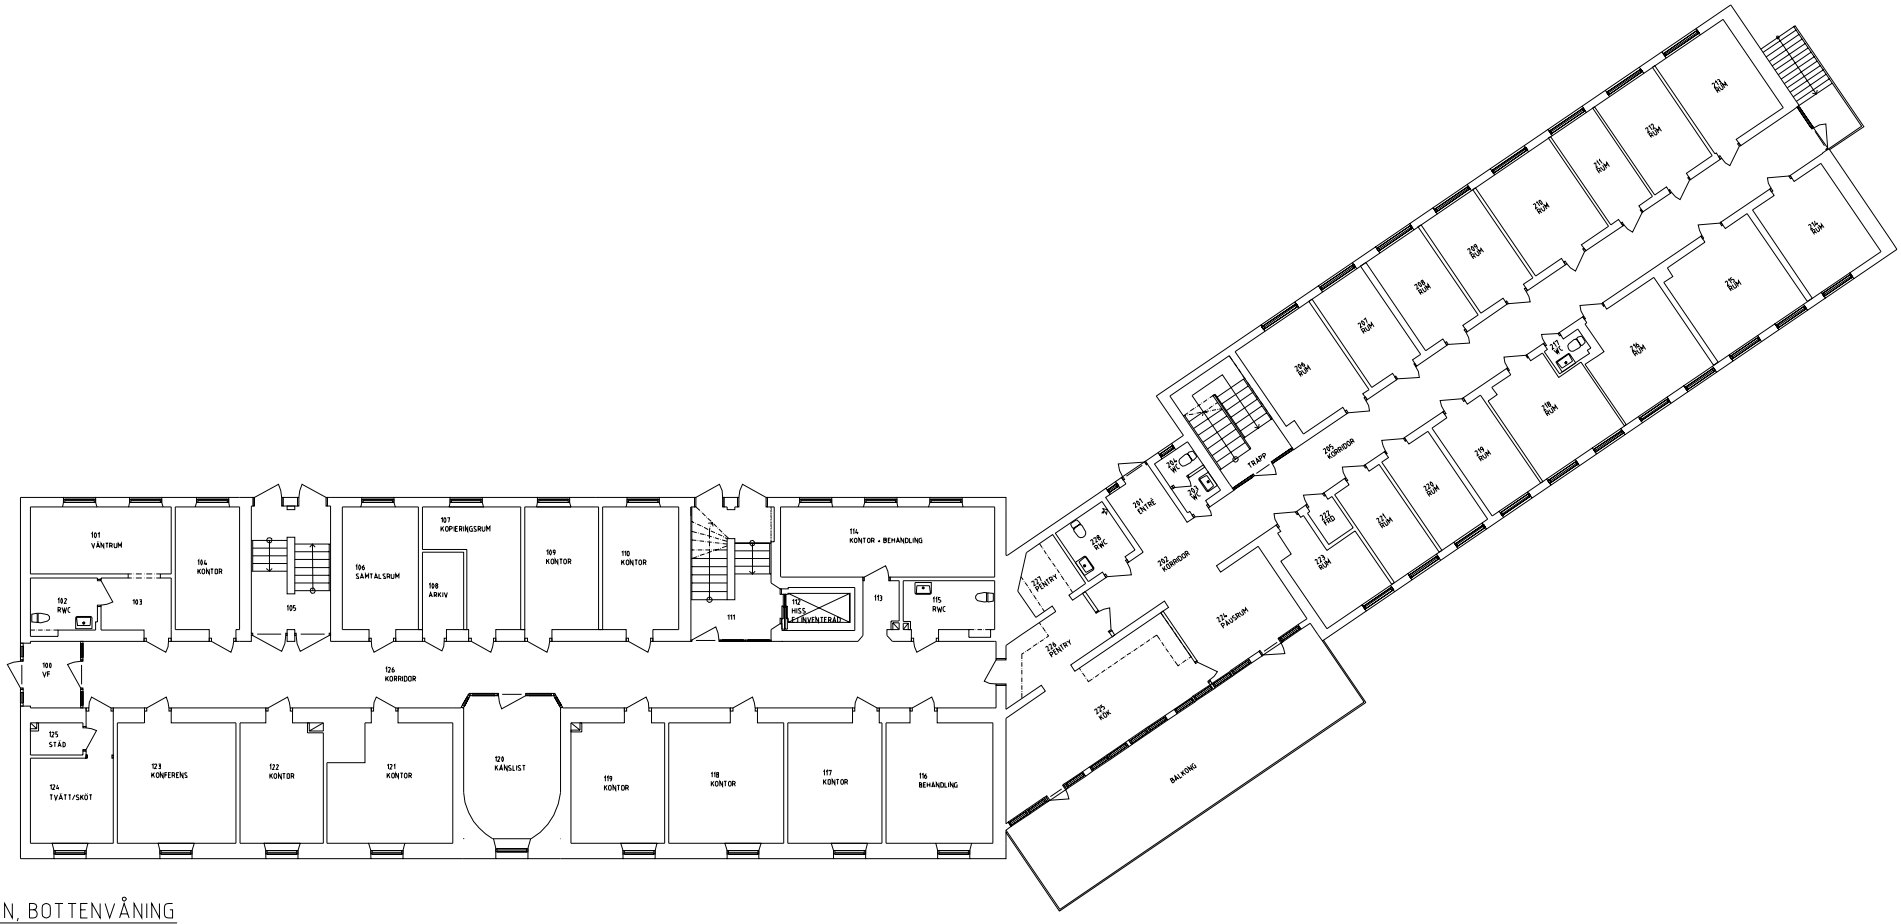

PLAN, BOTTENVÅNING

RITNINGEN BYGGER PÅ ÄLDRE RITNINGAR OCH PÅ EN INVENTERING AV BEFINTLIG BYGGNAD. AVVIKELSER KAN FÖREKOMMA.

METER (Skala 1:200 A3)

0 5 10

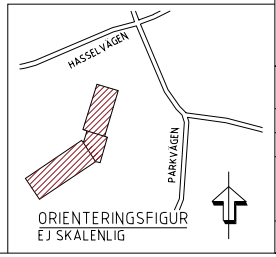

ORIENTERINGSFIGUR
EJ SKALENLIG

BET	ANT	ÄNDRINGEN AVSER	SIGN	DATUM

RELATIONSHANDLING

HALLBO HALLSBERGS BOSTADSSTIFTELSE

PE Teknik & Arkitektur
PROJEKTENGAGEMANG
FRIEDGATAN 2
703 62 ÖREBRO
TEL 010-516 05 60
www.pe.se

Hallsbergs Bostadsstiftelse
HASSELBACKEN 1

UPPDRAG NR	RITAD AV	HANDLÄGGARE
11007869	C ASKLING	J LOFGREN
DATUM	ANSVARIG	
2020-01-30	OTTERLING	

ÖVERSIKT
PLAN 1, BOTTENVÅNING

SKALA	NUMMER	BET
1:100/A1 1:200/A3	A-40.1-110	

A40-P110
2020-01-30
PE Teknik & Arkitektur AB / C ASKLING

XREF
LAGER

PLO