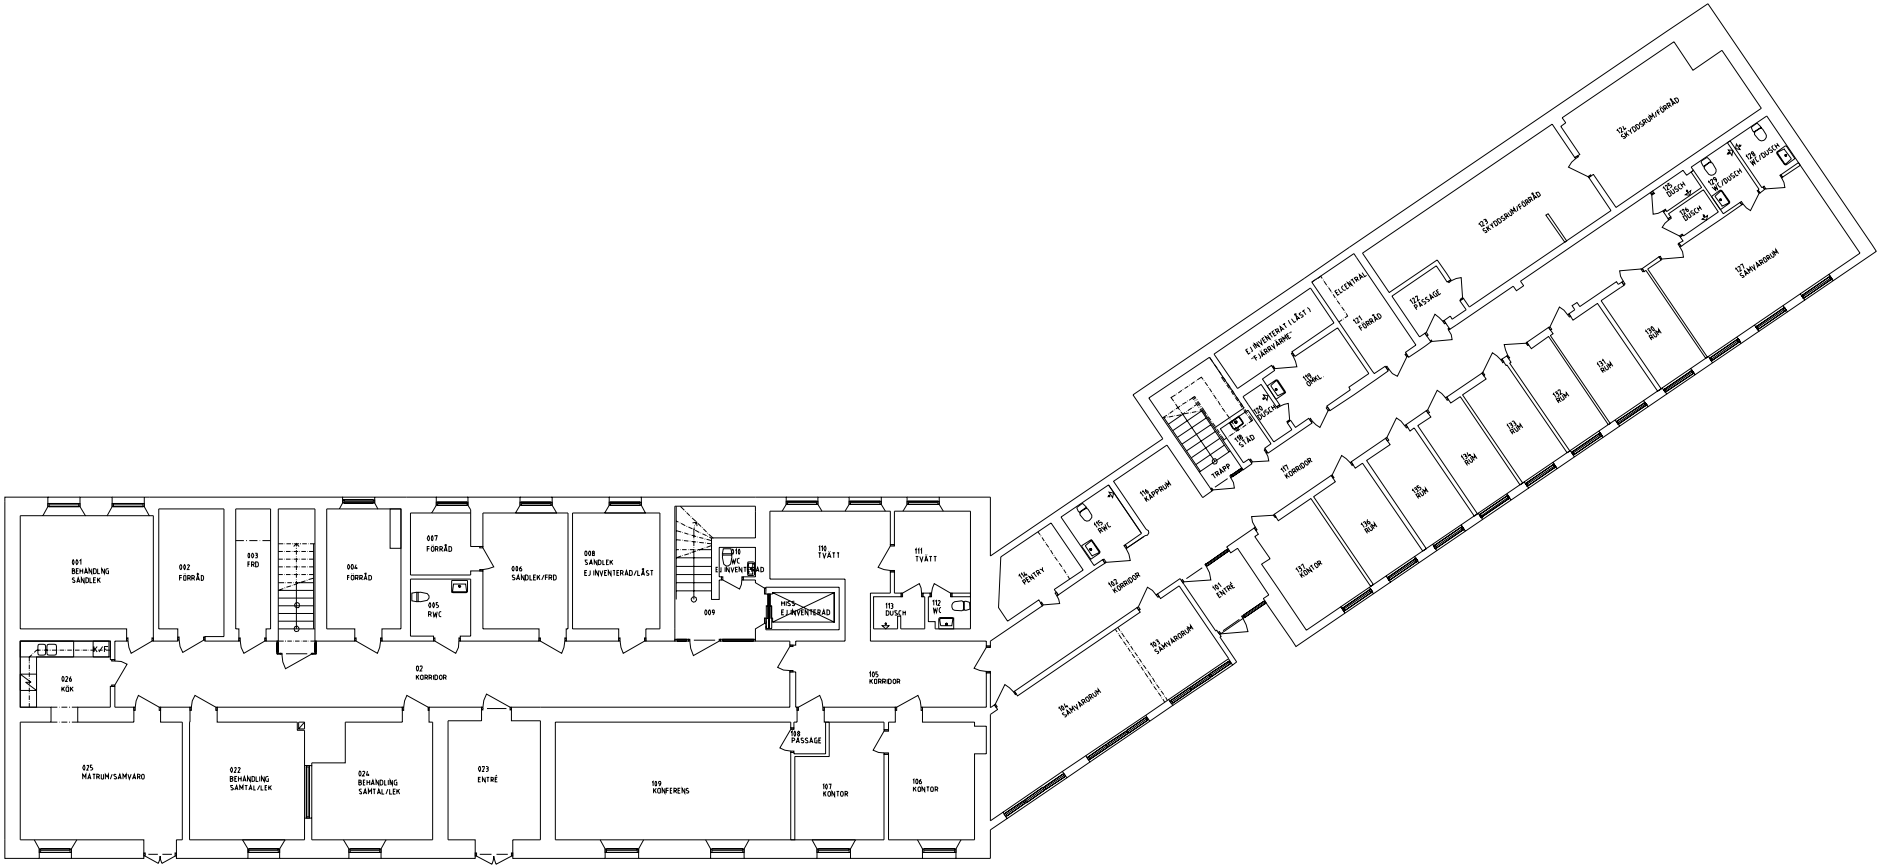

PLAN, SOUTERRÄNGVÅNING

RITNINGEN BYGGER PÅ ÄLDRE RITNINGAR OCH PÅ EN INVENTERING AV BEFINTLIG BYGGNAD. AVVIKELSER KAN FOREKOMMA.

METER (Skala 1:200 A3)

0 5 10

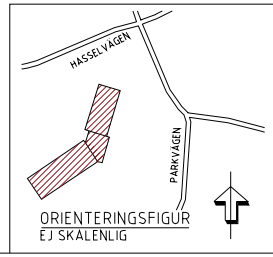

ORIENTERINGSFIGUR
EJ SKALENLIG

BET	ANT	ÄNDRINGEN AVSER	SIGN	DATUM

RELATIONSHANDLING

HALLBO HALLSBERGS BOSTADSSTIFTELSE

PE Teknik & Arkitektur
PROJEKTENGAGEMANG
FRIEDSGATAN 2
703 62 ÖREBRO
TEL 010 010 05 00
www.pe.se

Hallsbergs Bostadsstiftelse
HASSELBACKEN 1

UPPDRAG NR	RITAD AV	HANDLÄGGARE
11007869	C ASKLING	J LOFGREN
DATUM 2020-01-30	ANSVARIG OTTERLING	

ÖVERSIKT
PLAN 0, SOUTERRÄNGVÅNING

SKALA 1:100/A1 1:200/A3
NUMMER A-40.1-109
BET

A40-P109
2020-01-30
PE Teknik & Arkitektur AB / C ASKLING

XREF
LAGER
PLO